

# rzut I. piętra



## stan planowany

### POMIESZCZENIA

- 1.1 - WC
- 1.2 - KUCHNIA
- 1.3 - POM. BIUR. NR 113
- 1.4 - POM. BIUR. NR 111
- 1.5 - POM. BIUR. NR 109
- 1.6 - POM. BIUR. NR 107
- 1.7 - POM. BIUR. NR 105
- 1.8 - POM. BIUR. NR 103
- 1.9 - POM. BIUR. NR 101
- 1.10 - MAŁA SALA KONF.
- 1.11 - GABINET
- 1.12 - SEKRETARIAT
- 1.13 - POM. BIUR. NR 104
- 1.14 - POM. BIUR. NR 102
- do 15 osób
- 1 osoba

- proj. jednostka wewnętrzna ścienna
- proj. jednostka zewnętrzna SPLIT
- proj. jednostka zewnętrzna VRF
- proj. instalacja freonowa
- proj. pion instalacji freonowej
- proj. instalacja skroplinowa
- proj. pion instalacji skroplinowej
- proj. ogrodzenie jednostek zewnętrznych VRF

### LEGENDA:

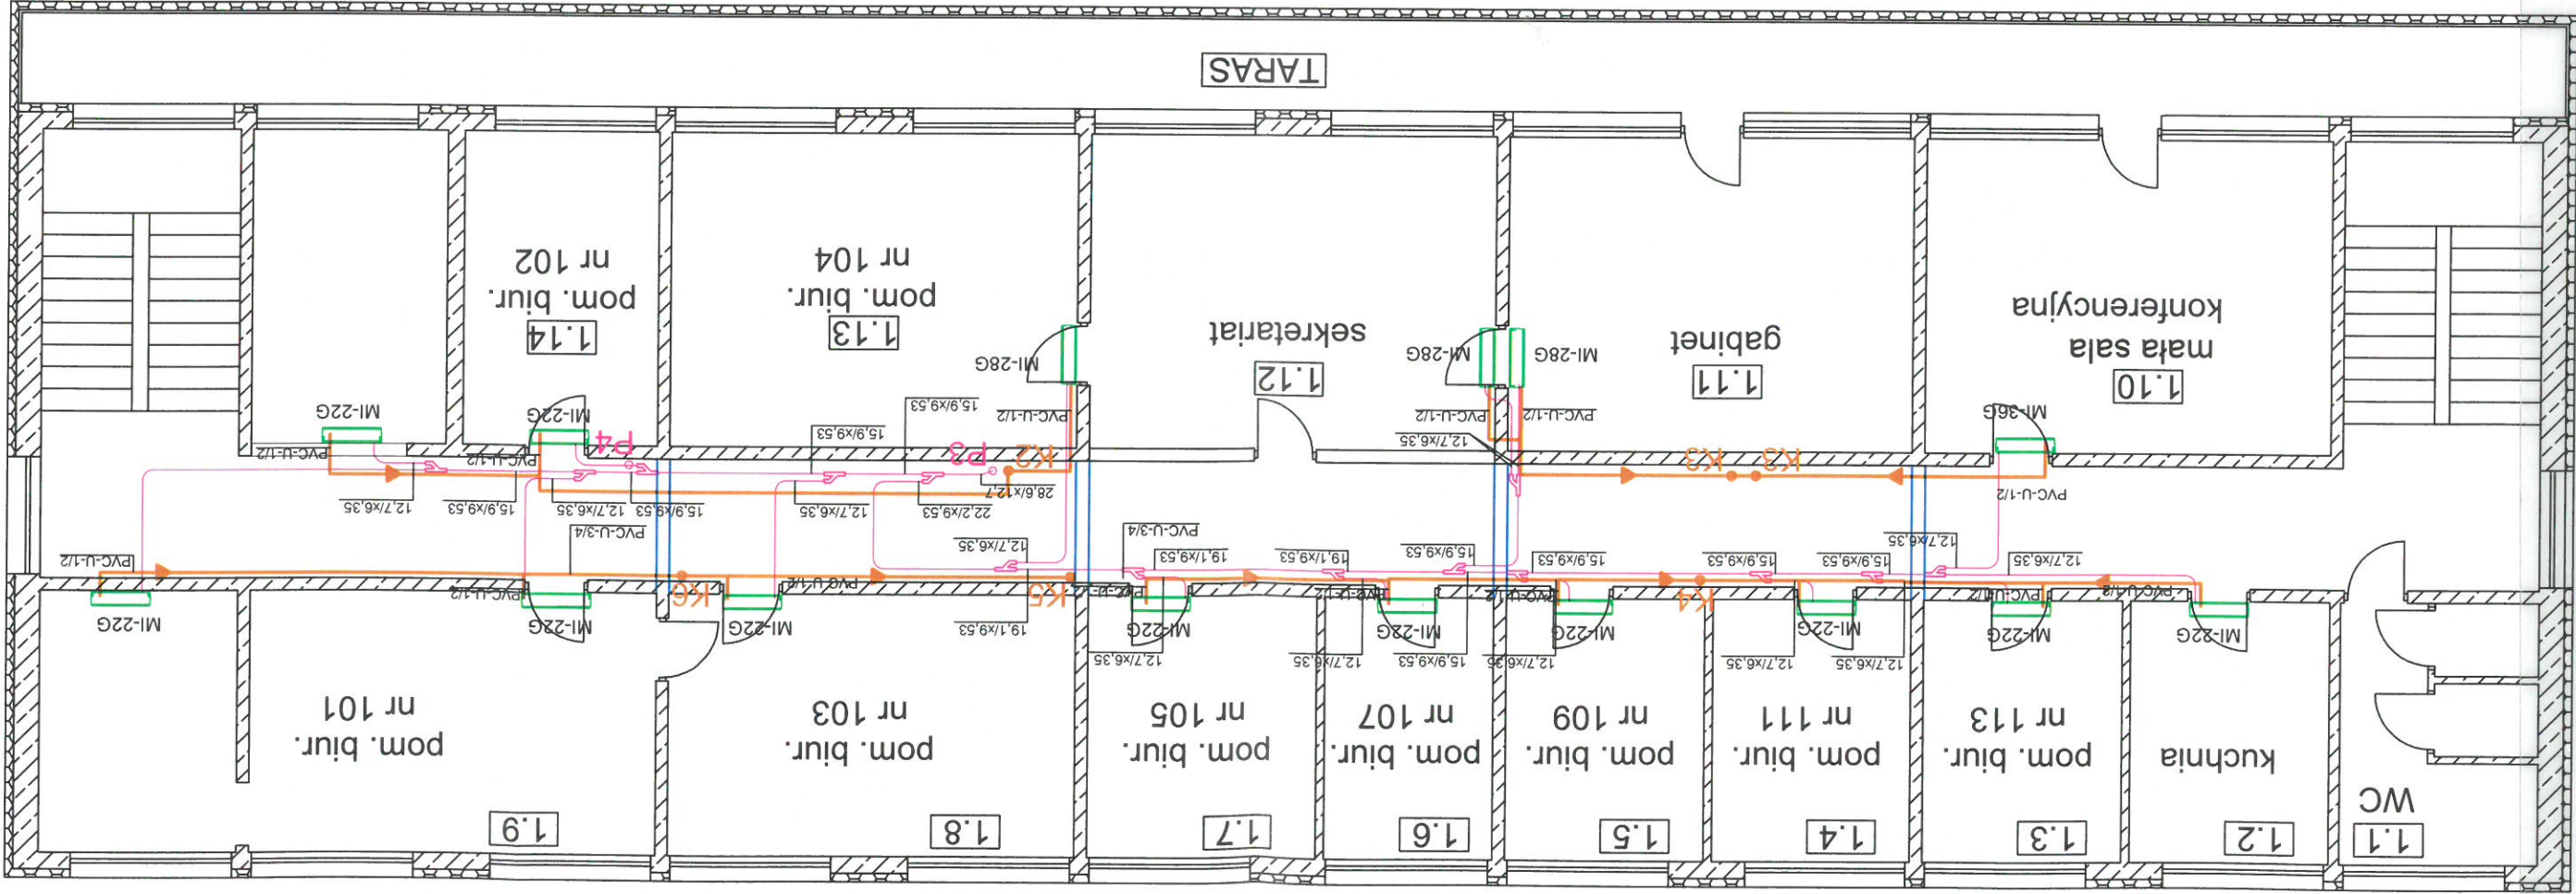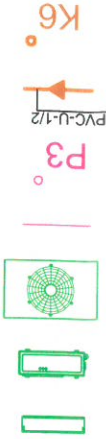

**KLIMAT SOLEC**

86-050 SOLEC KUJAWSKI - PL. UL. NADBORNIA 2A  
TEL: +48 52 387 24 42 FAX: +48 52 387 50 85  
WWW.KLIMAT-SOLEC.PL; WWW.KLIMAT-PRO.PL  
EMAIL: INFO@KLIMAT-SOLEC.PL

DOKUMENTACJA  
POWYKONAWCZA

PROJEKT/PROJECT:	Mieszkanie w Inowrocławiu	INWESTOR/CLIENT:	Kujawska Spółdzielnia Mieszkaniowa w Inowrocławiu, Al. Kopernika 7, Inowrocław	BRANŻA/BRANCH:	INSTALACJE SANITARNE	TEMAT/SUBJECT:	Instalacja klimatyzacji - rzut piętra I	STADIUM/STAGE:	PROJEKT WYKONAWCZY INSTALACJI KLIMATYZACJI	PROJEKTOWAŁ:	mgr inż. Dawian Molenda KUP/0068/PWOS/09	OPRACOWAŁ:	mgr inż. M. Adamska	DATA/DATE:	10.2017 r.	REWIZJA/REVISION:	02	NR RYSUNKU:	KSM-AC-01-03	SYGNATURA/SIGNATURE:	178/KP/2017
1:100

SKALA/SCALE